


# ИНВЕНТАРИЗАЦИОННЫЙ ПЛАН

Исполнительная съемка М 1 : 500

(ввод объекта благоустройства в эксплуатацию или составления паспорта)

ул. Рассохино

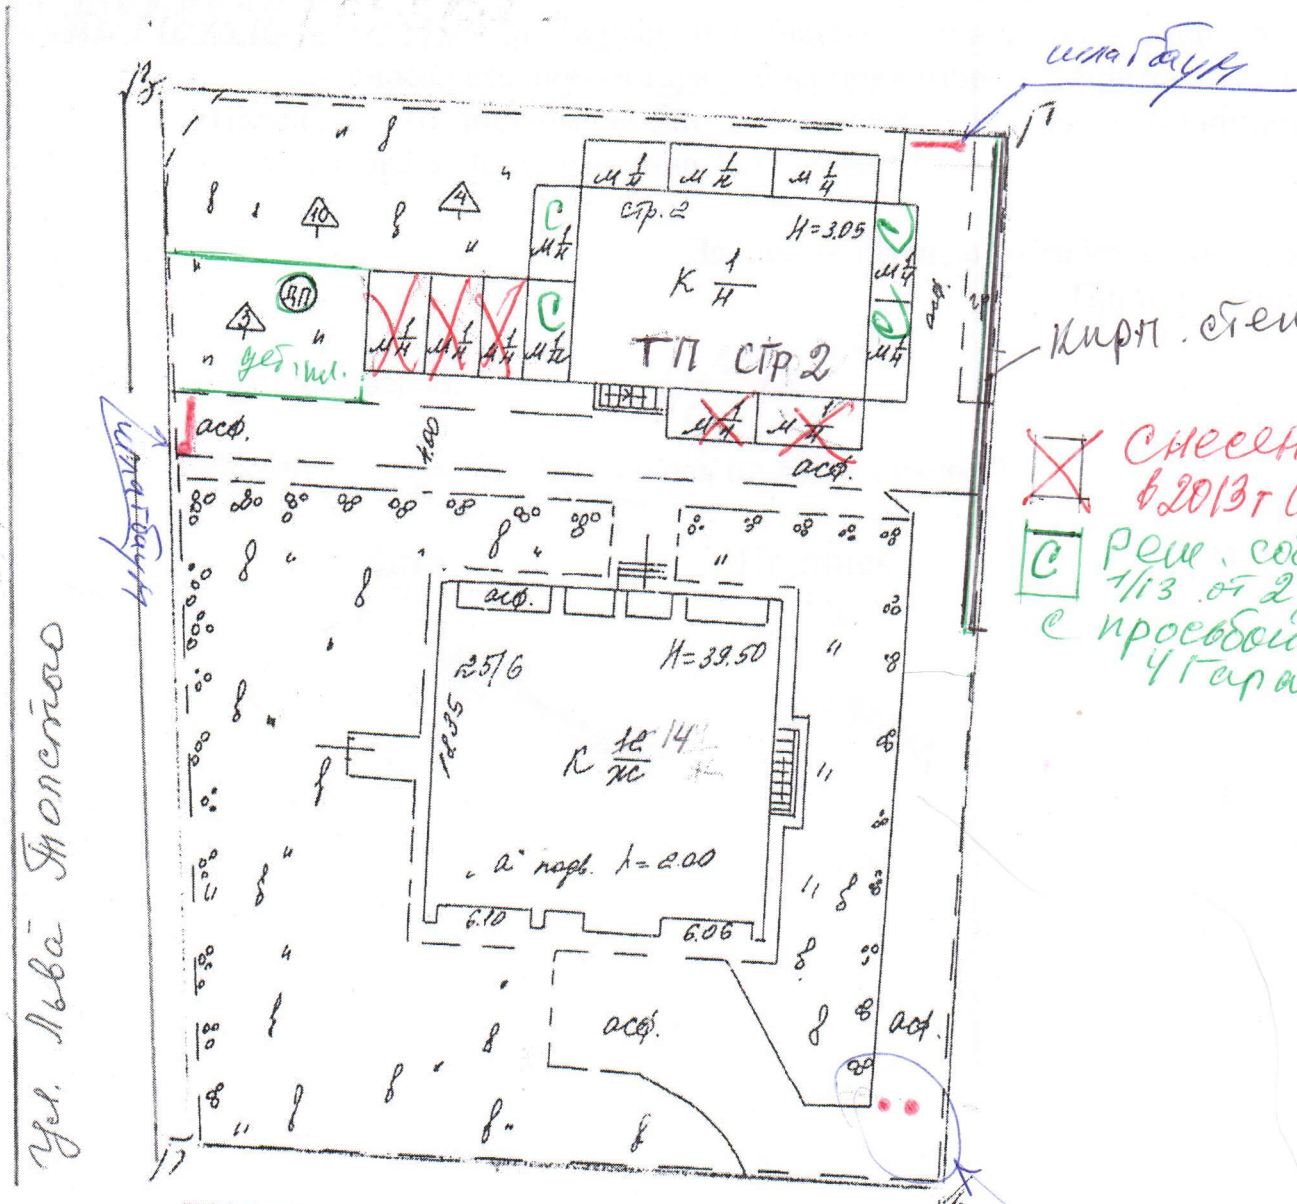

Кирп. стены.

- ✗ Снесен. Гаражи в 2013г (5 шт.)
- C Реш. собрания 1/13 от 25.01.2013 с провозкой шести 4 гаражи

ул. Льва Толстого

сербина

ул. Большое Тироговское