ИНВЕНТАРИЗАЦИОННЫЙ ПЛАН

Исполнительная съемка М 1:500
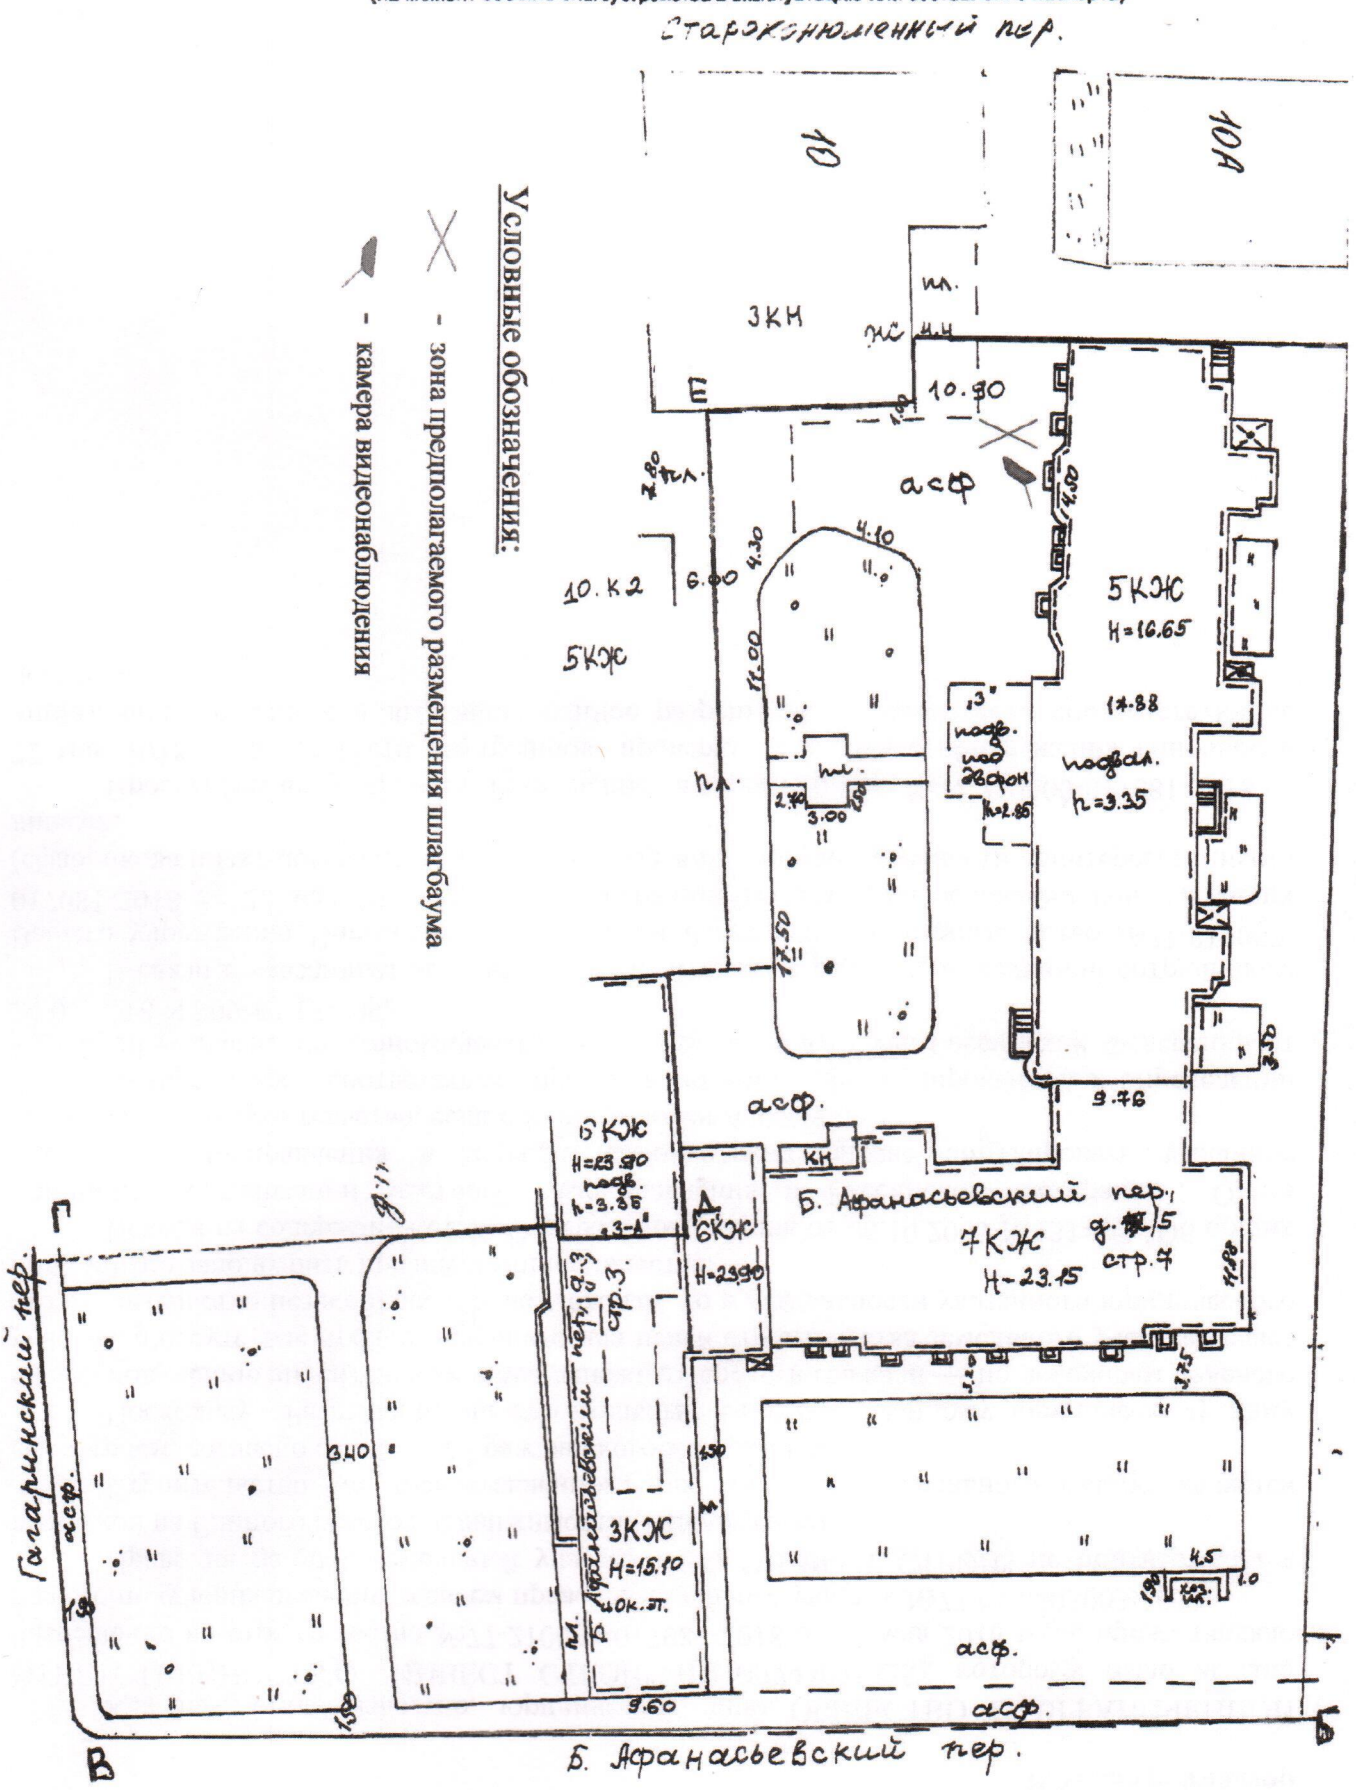
(на момент объекта благоустройства в эксплуатацию или составление паспорта)